


Anlage 5.2

01	05.10.2023	PE/Abb	Entwurf nach Anm. 6. Juli 2023	01
00	05.10.2023		Entwurf	00
Index	Datum	Name	Änderungen/Ergänzungen/Stand	Index

Alle Maße sind vor Ort eigenverantwortlich zu prüfen!

Die Flächenangaben sind gem. DIN 277 Nettoflächen!

Gebäudemanagement
Landeshauptstadt Düsseldorf

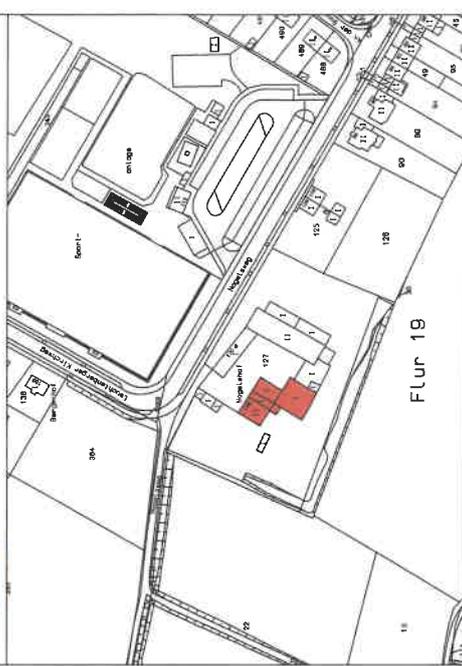

Gebäudeeigentümer:
Landeshauptstadt Düsseldorf

Gebäudenutzer:

Gebäudebefassung:
Amt für Gebäudemanagement 23/31


Projekt / Standort:
Gebäude 1-3
Bestand - Nagelsweg 120+120A (Gewerbegebäude)

Planart:	Bestandsplan	Planerstellung:	Grundriss
Planstellung:	5.10.23 / PE/Abb Da	Planbearbeitung:	5.10.23 / PE/Abb Da
Plan:	2531	Index:	01
		Maßstab:	1:100

1.OG - Wohnhaus / Stall (Geb.Nr.24411200 01 - 03)

HfB = 420 / 594 (0,25m²)

Albplan 2022

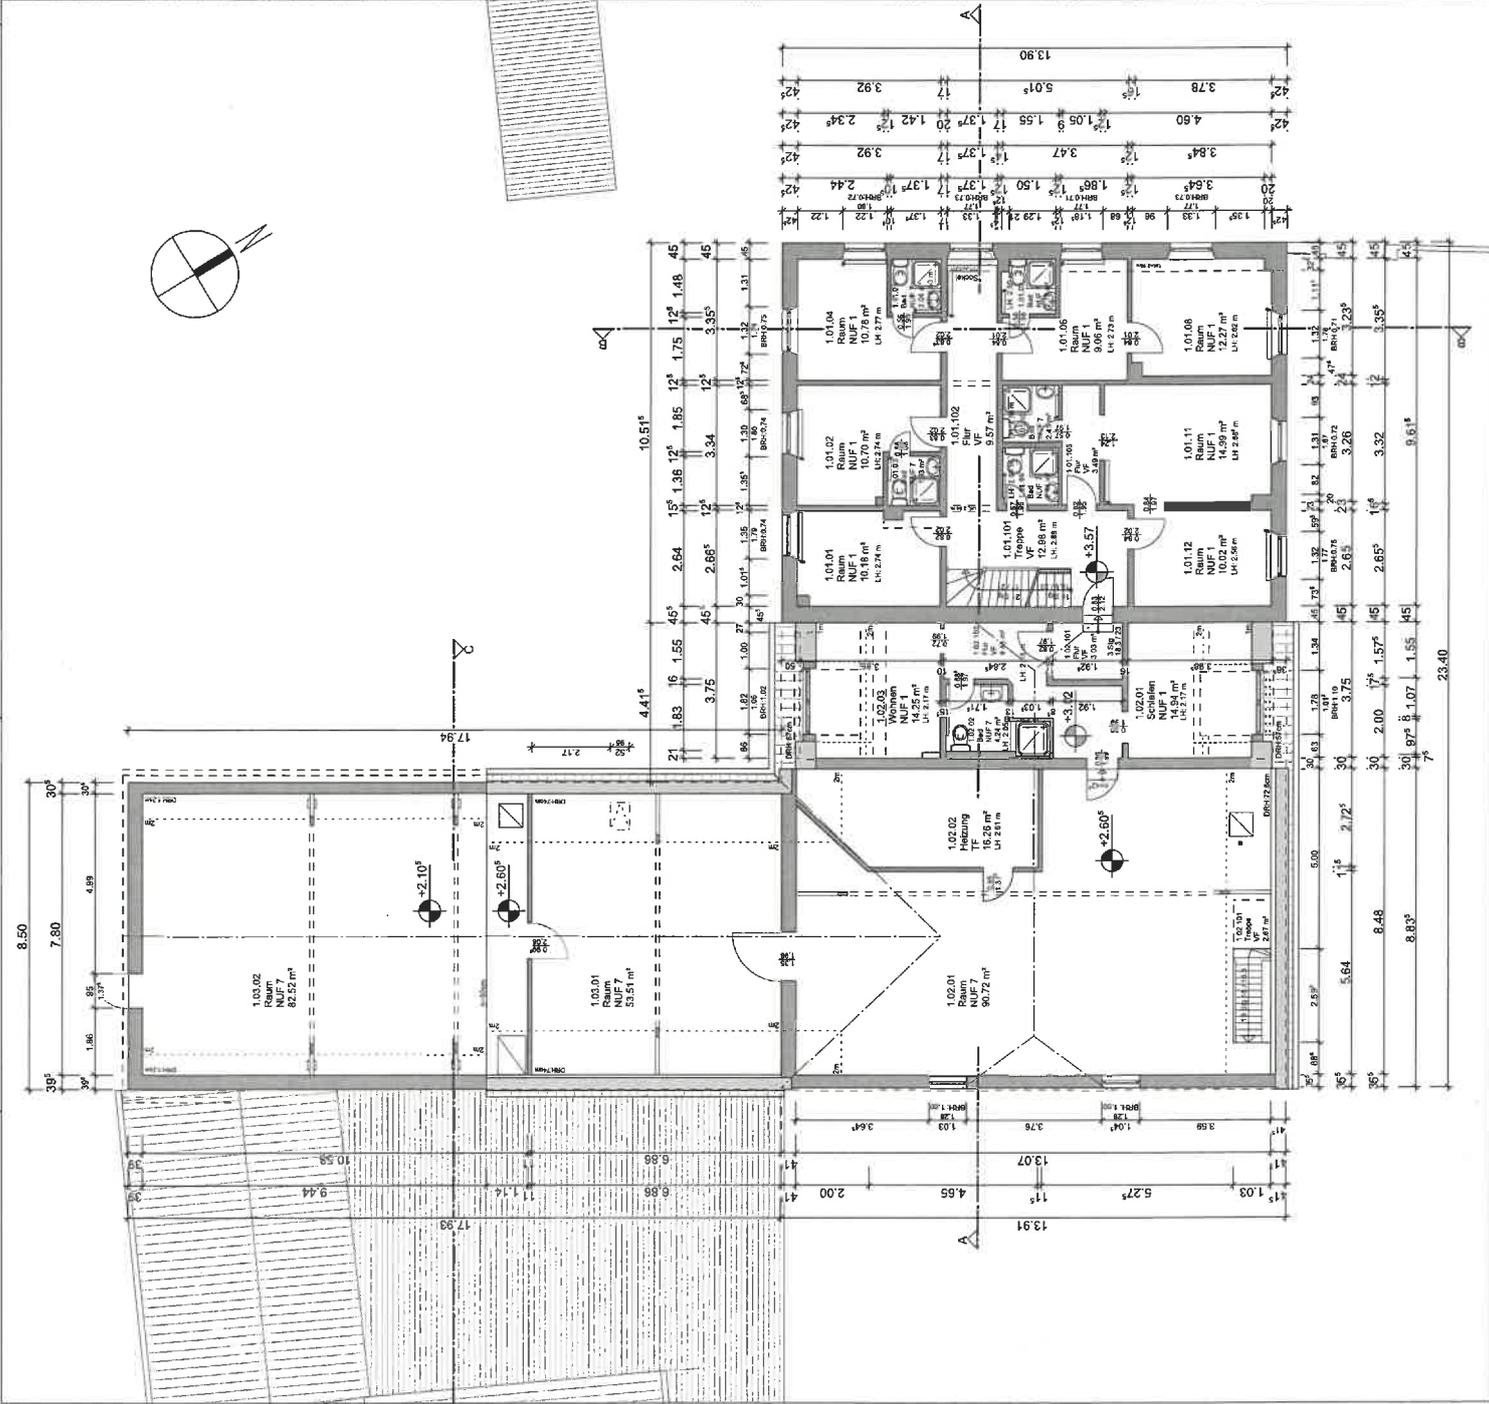

09.10.2023 07:54 PLD233130A-P096N dep006